

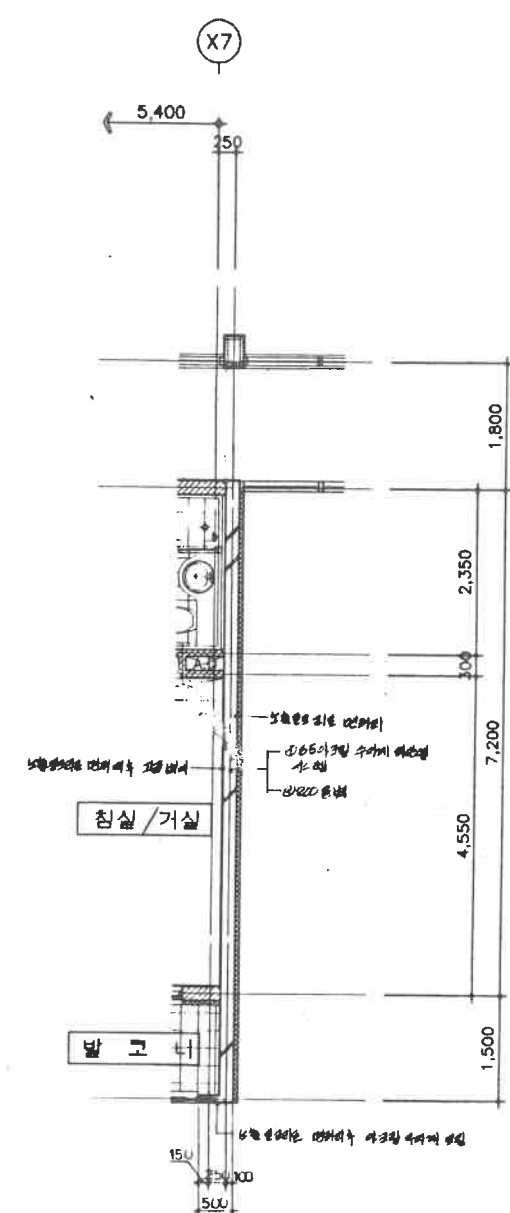
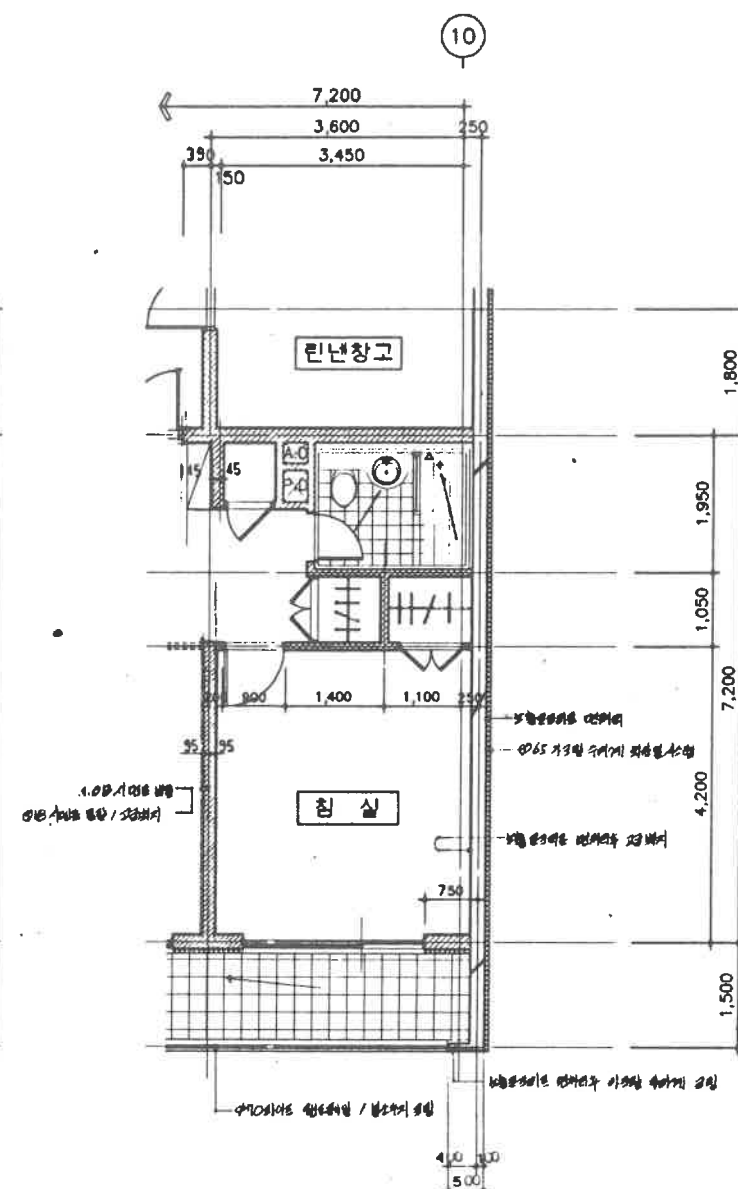


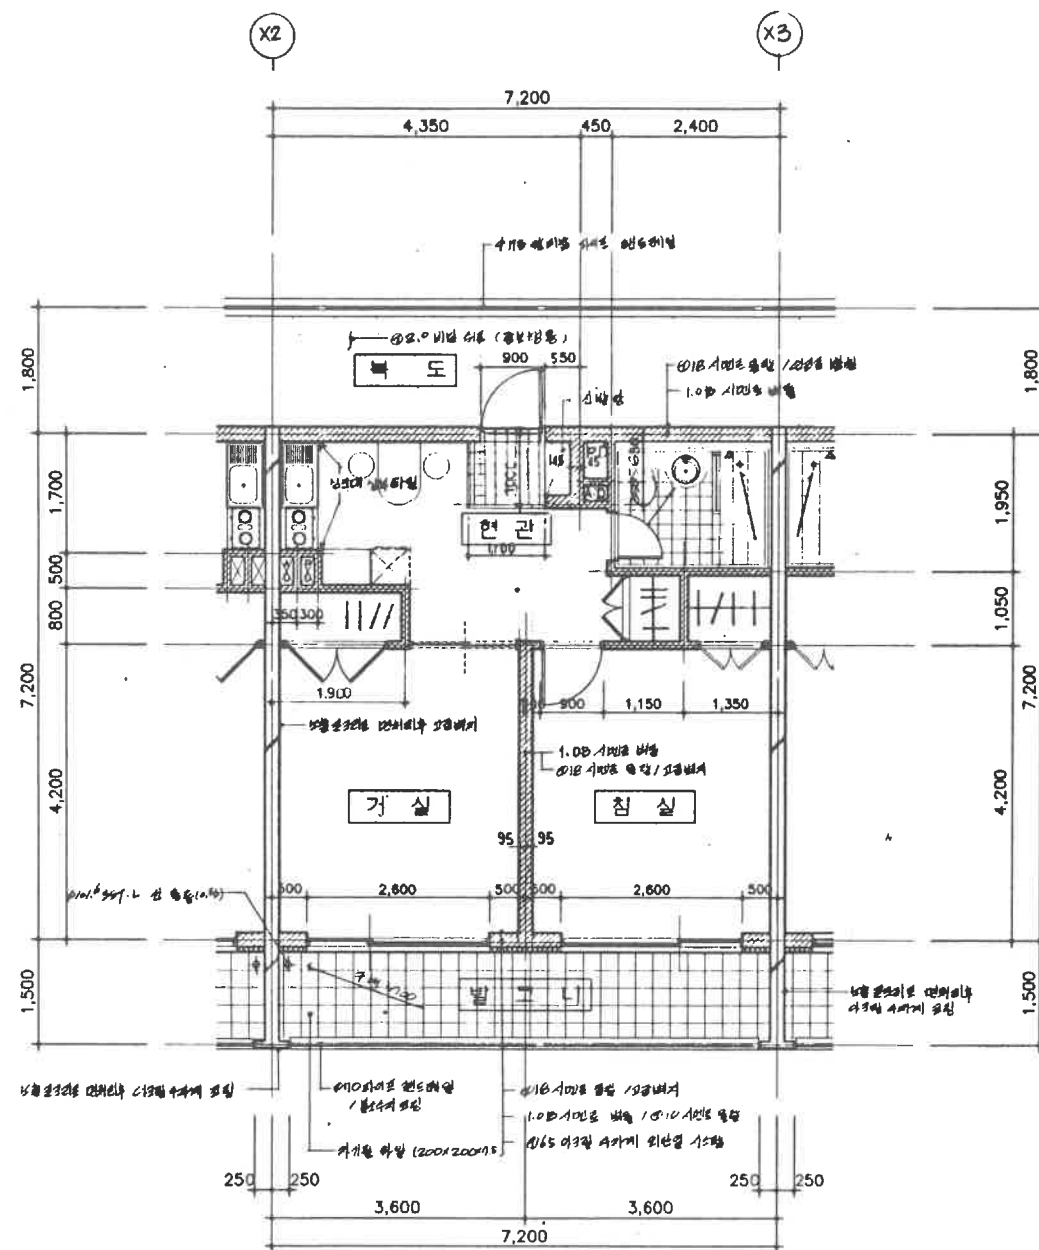

88.12.5 ASBUILT DWG									
△									
△	99.5								
△	96.4	FOR CONSTRUCTION							
△	96.4	FOR APPROVAL							
NO.	DATE	DESCRIPTION	DWN.	DON.	CK.	APP.			
 한국가스공사 KOREA GAS CORPORATION 경전 생활관 신축공사									
 성우건축사사무소 SUNG WOO ARCHITECTS & ASSOCIATES 12평(11.76평)확대 평면도-A형									
TITLE 12평(11.76평)확대 평면도-A형									
SCALE		DRAWING NO.					REV.		
1/50		A-318							

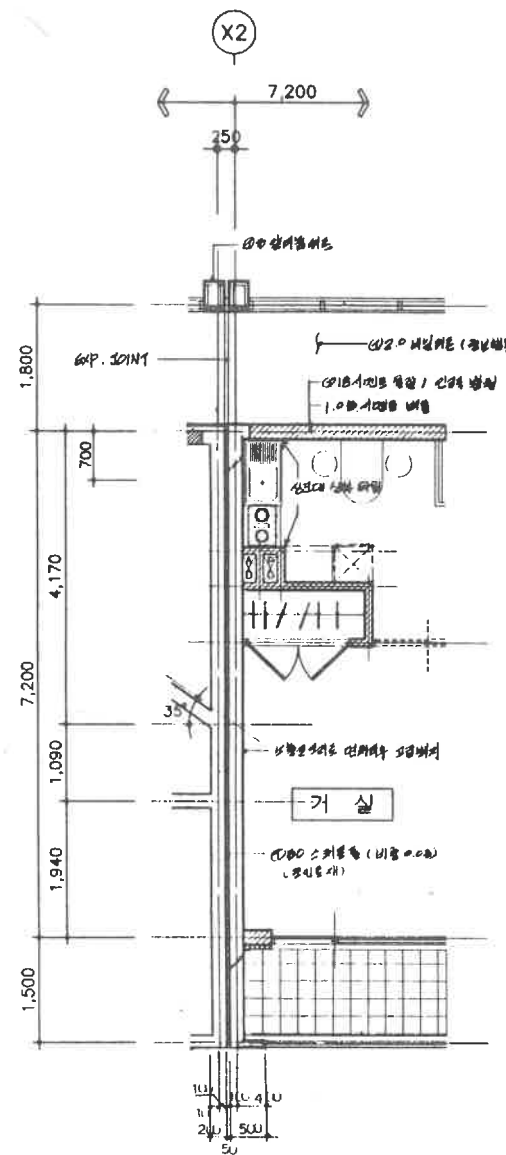

16 평 확대 평면도 (A 형)
비율 : 1/50

99.12.5 ASBUILT DWG

NO.	DATE	DESCRIPTION	DWG.	CHK.	APP.
1		PD, AD, 99.12.5			
2		FOR CONSTRUCTION			
3		FOR APPROVAL			
4					
5					
6					
7					
8					
9					
10					

한국가스공사
KOREA GAS CORPORATION

경전 생활관 신축공사



정우건축사사무소
SUNG WOO ARCHITECTS & ASSOCIATES

TITLE
16평 (15.68평) 확대 평면도 - A형

SCALE
1/50

DRAWING NO.
A-320



REV.

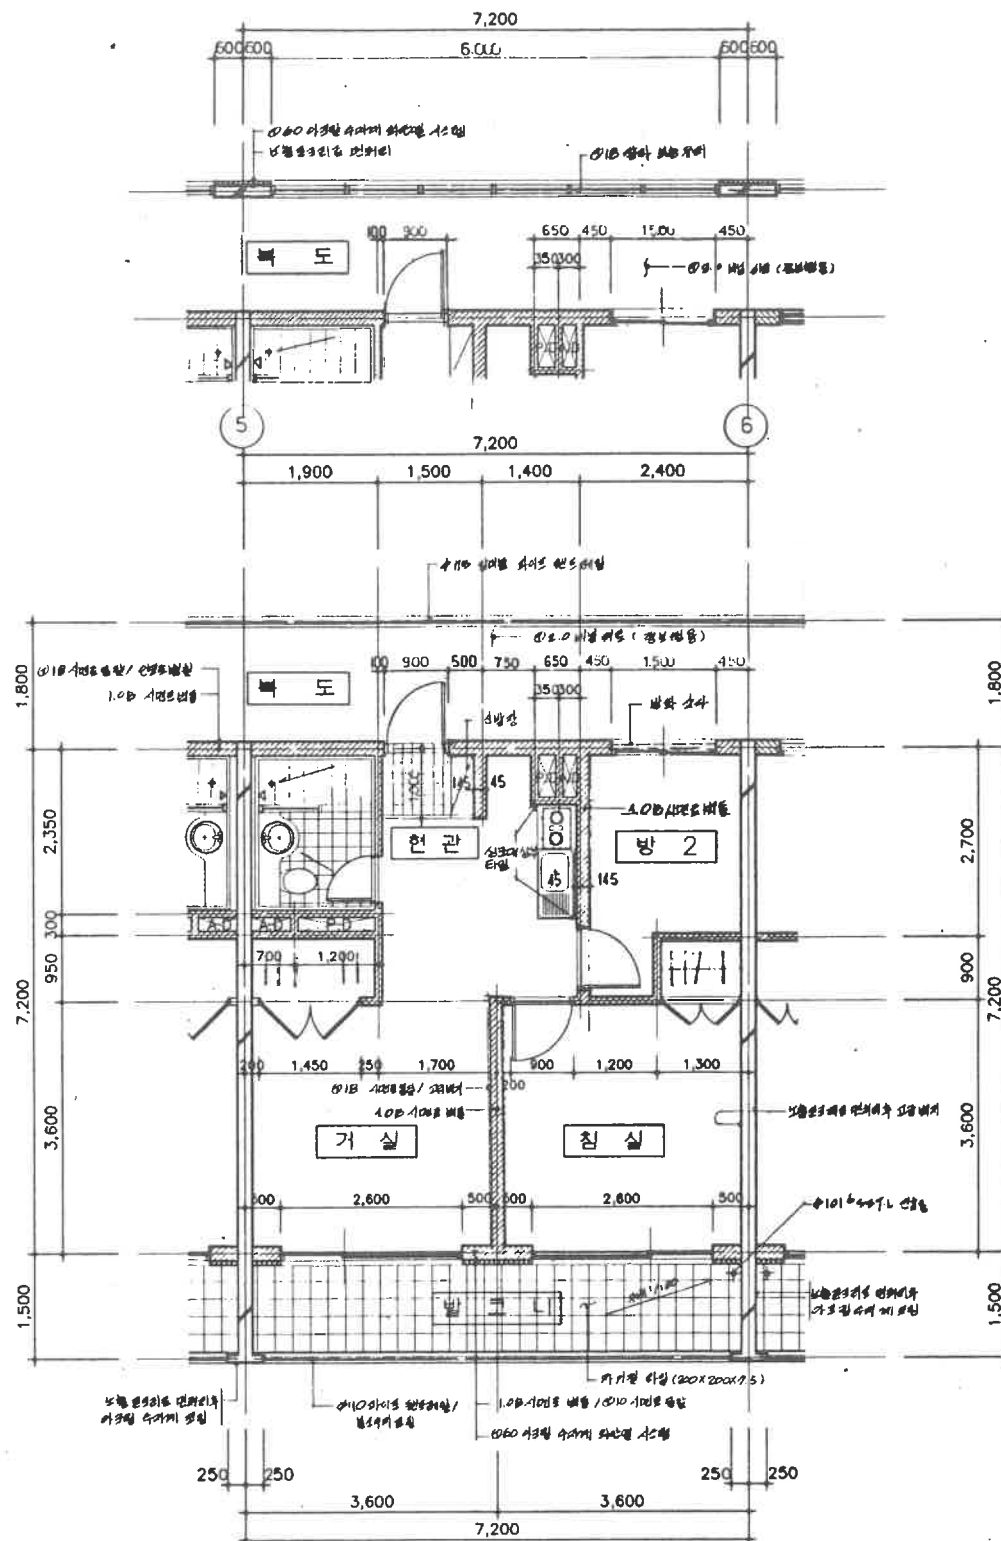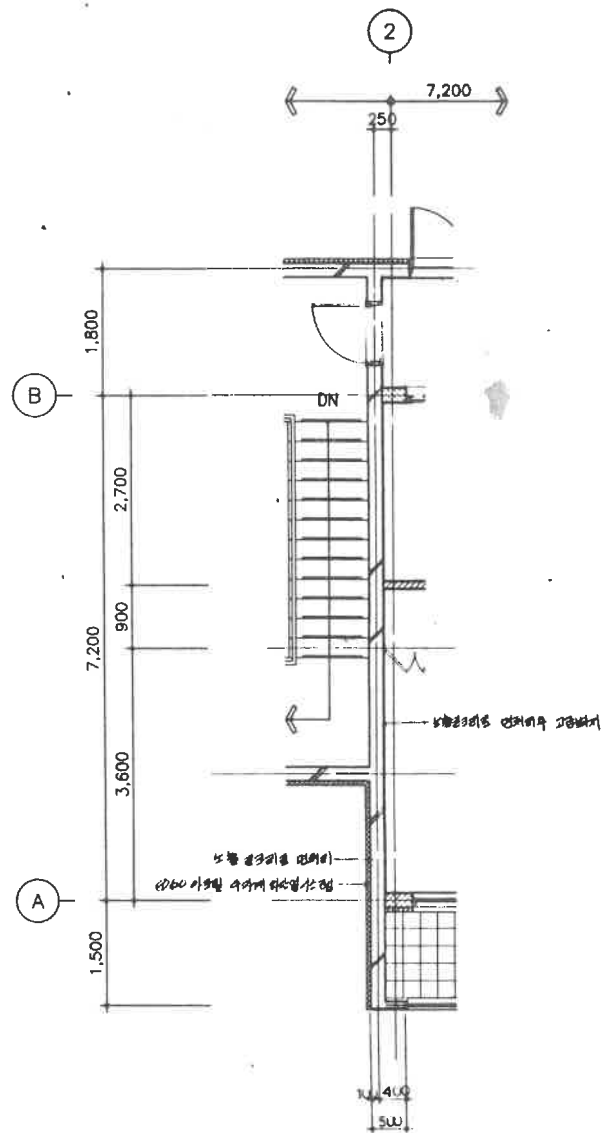

16 평 확대 평면도 (B형)
 축척 : 1/50

99.12.5 ASBUILT DWG,


NO.	DATE	DESCRIPTION	DRN.	CHK.	APP.
1	99.12.5	FOR CONSTRUCTION			
2	99.12.5	FOR APPROVAL			
한국가스공사 KOREA GAS CORPORATION					
TITLE 16평(15.68평) 확대 평면도-B형					
SCALE		DRAWING NO.		REV.	
1/50		A-321			

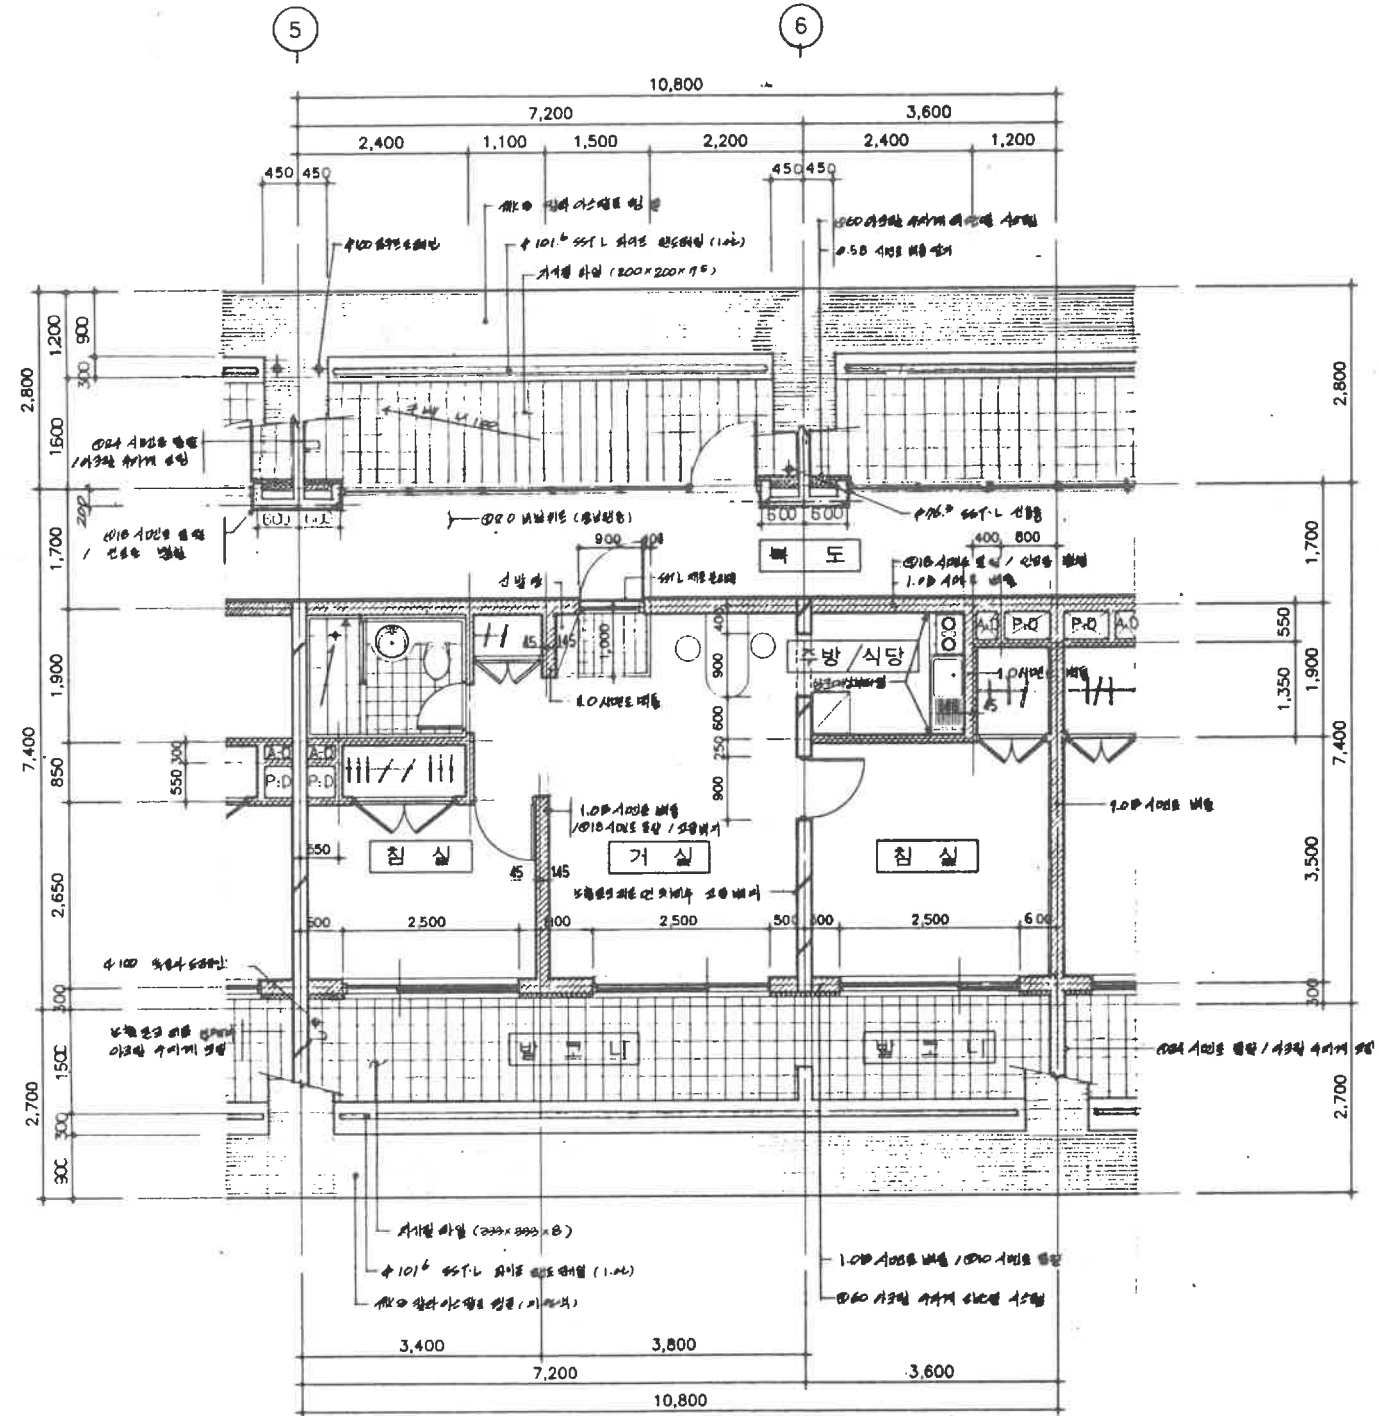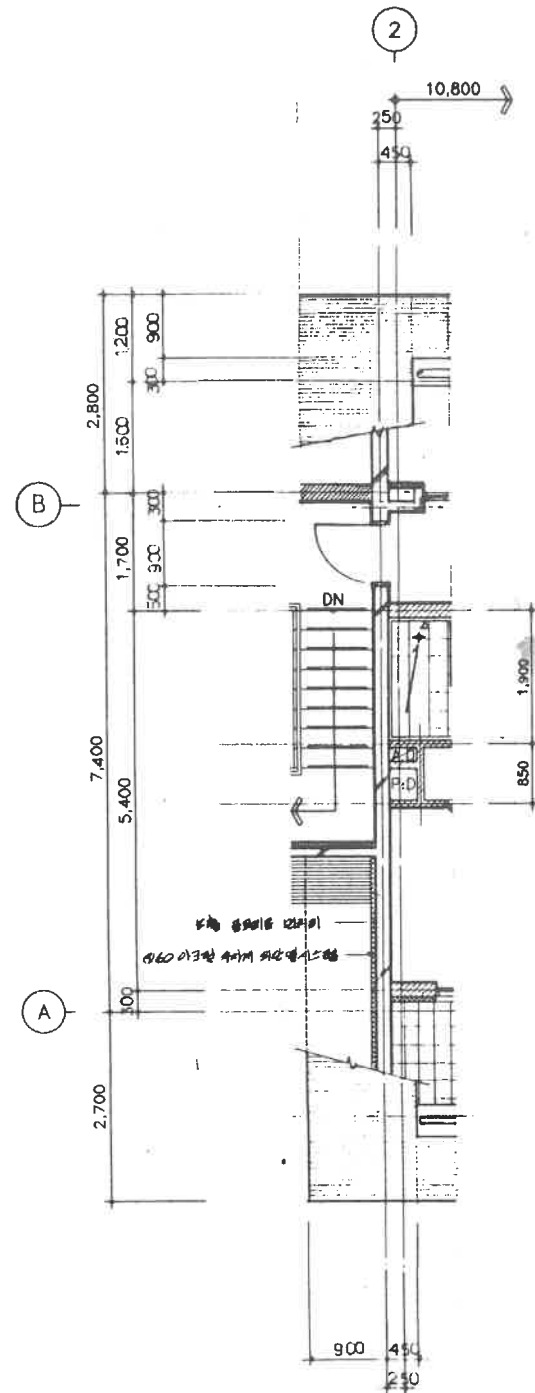

18 평 확대 평면도 (A 형)
 1/50

18.125 ASBUILT DWG.

NO.	DATE	DESCRIPTION	DRAWN	CHECKED	OK	APP.
83	11/11	FOR CONSTRUCTION				
84	11/11	FOR APPROVAL				
한국가스공사 KOREA GAS CORPORATION						
정선상업건축사사무소 SUNG WOO ARCHITECTS & ASSOCIATES						
TITLE 18평(17.64평)확대평면도-A형						
SCALE	DRAWING NO.		REV.			
1/50	A-322					

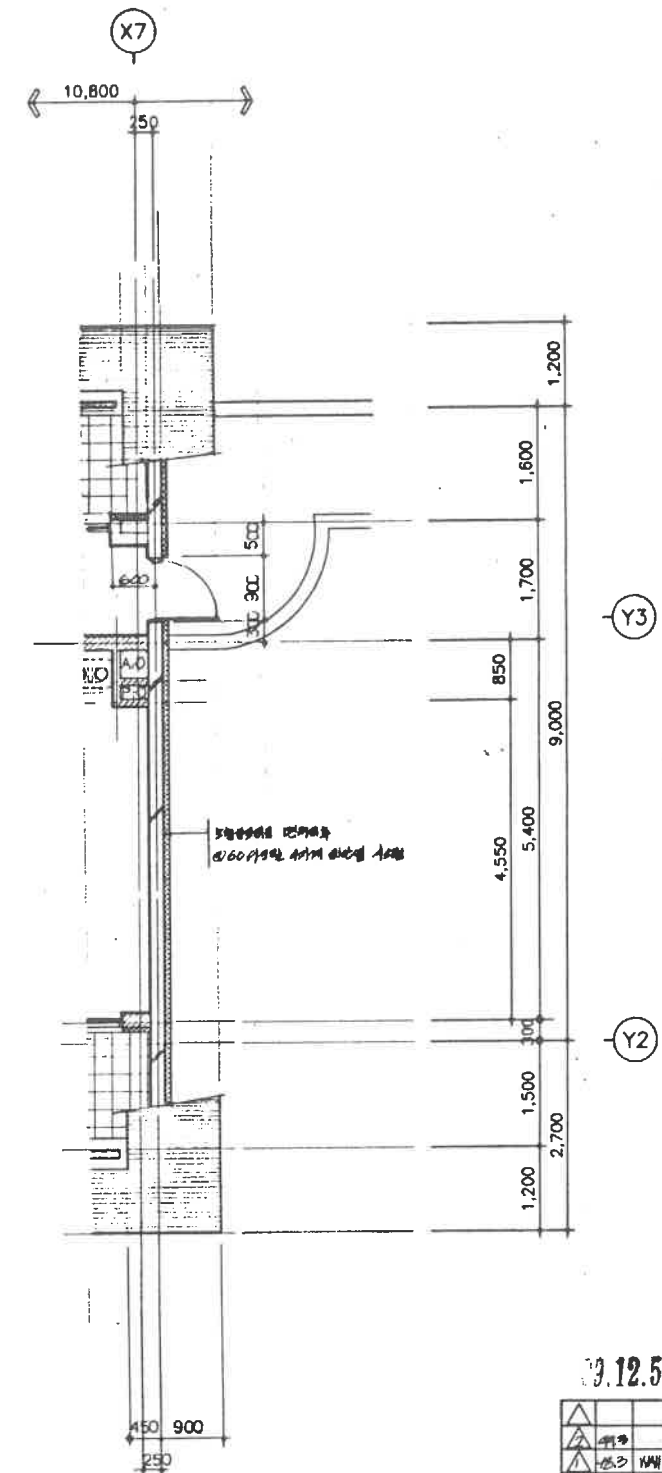

9.12.5 ASBUILT DWG

△									
△	제1차								
△	제2차	내부 일치							
△	제3차	FOR CONSTRUCTION							
△	제4차	FOR APPROVAL							
NO.	DATE	DESCRIPTION	DRPL	DGL	CL	APP.	CL		
 한국가스공사 KOREA GAS CORPORATION									
TITLE 18평(17.64평) 확대 평면도 - B형									
SCALE		DRAWING NO.					REV.		
1/50		A-323							